Symbol	Ściana	Grubość
1A	ŚCIANA ZEWNĘTRZNA – SALA, POM. TECHNICZNE	
	PŁYTY TYPU "SANDWICH" Z WYPEŁNIENIEM WEŁNĄ MINERALNĄ (EI 30)	14,0 cm
1B	ŚCIANA ZEWNĘTRZNA – POKOJE	
	PŁYTY TYPU "SANDWICH" Z WYPEŁNIENIEM WEŁNĄ MINERALNĄ (EI 30)	14,0 cm
	RYGLE DREWNIANE WG PT KONSTRUKCJI	24,0 cm
	PŁYTY GIPSOWO–KARTONOWE NA RUSZCIE STALOWYM	6,5 cm
1C	ŚCIANA ZEWNĘTRZNA – UMYWALNIE	
	PŁYTY TYPU "SANDWICH" Z WYPEŁNIENIEM WEŁNĄ MINERALNĄ (EI 30)	14,0 cm
	RYGLE DREWNIANE WG PT KONSTRUKCJI	24,0 cm
	2x PŁYTY GIPSOWO–KARTONOWE NA RUSZCIE STALOWYM	7,5 cm
	PŁYTKI CERAMICZNE DO WYS. 2,0m	1,0 cm
1D	ŚCIANA ZEWNĘTRZNA – SZATNIE	
	PŁYTY TYPU "SANDWICH" Z WYPEŁNIENIEM WEŁNĄ MINERALNĄ (EI 30)	14,0 cm
	PŁYTY GIPSOWO–KARTONOWE NA RUSZCIE STALOWYM	6,5 cm
1E	ŚCIANA ZEWNĘTRZNA – UMYWALNIE	
	PŁYTY TYPU "SANDWICH" Z WYPEŁNIENIEM WEŁNĄ MINERALNĄ (EI 30)	14,0 cm
	2x PŁYTY GIPSOWO–KARTONOWE NA RUSZCIE STALOWYM	7,5 cm
	PŁYTKI CERAMICZNE DO WYS. 2,0m	1,0 cm
1F	ŚCIANA ZEWNĘTRZNA – HALL, KLATKA SCHODOWA	
	PŁYTY TYPU "SANDWICH" Z WYPEŁNIENIEM WEŁNĄ MINERALNĄ (EI 30)	14,0 cm
	RUSZT ŻELBETOWY WG PT KONSTRUKCJI	24,0 cm
	PŁYTY GIPSOWO–KARTONOWE NA RUSZCIE STALOWYM	6,5 cm
1G	ŚCIANA ZEWNĘTRZNA – SALA SPORTOWA (EI 30)	
	BLACHA ARKADOWA LUB FALISTA NA RUSZCIE STALOWYM	5,0 cm
	PŁYTY TYPU "SANDWICH" Z WYPEŁNIENIEM WEŁNĄ MINERALNĄ (EI 30)	14,0 cm
1H	ŚCIANA ZEWNĘTRZNA – HALL, KL.SCHOD. (EI 30)	
	BLACHA ARKADOWA LUB FALISTA NA RUSZCIE STALOWYM	5,0 cm
	PŁYTY TYPU "SANDWICH" Z WYPEŁNIENIEM WEŁNĄ MINERALNĄ (EI 30)	14,0 cm
	RUSZT ŻELBETOWY WG PT KONSTRUKCJI	24,0 cm
	PŁYTY GIPSOWO–KARTONOWE NA RUSZCIE STALOWYM	6,5 cm
1I	ŚCIANA ZEWNĘTRZNA – KL.SCHOD. (EI 30)	
	BLACHA ARKADOWA LUB FALISTA NA RUSZCIE STALOWYM	5,0 cm
	PŁYTY TYPU "SANDWICH" Z WYPEŁNIENIEM WEŁNĄ MINERALNĄ (EI 30)	14,0 cm
	RYGLE DREWNIANE WG PT KONSTRUKCJI	24,0 cm
	PŁYTY GIPSOWO–KARTONOWE NA RUSZCIE STALOWYM	6,5 cm
1J	ŚCIANA ZEWNĘTRZNA – SALA, POM. TECHNICZNE	
	PŁYTY TYPU "SANDWICH" Z WYPEŁNIENIEM WEŁNĄ MINERALNĄ (EI 60)	14,0 cm
1K	ŚCIANA ZEWNĘTRZNA – SALA, POM. TECHNICZNE	
	BLACHA ARKADOWA LUB FALISTA NA RUSZCIE STALOWYM	5,0 cm
	PŁYTY TYPU "SANDWICH" Z WYPEŁNIENIEM WEŁNĄ MINERALNĄ (EI 60)	14,0 cm
1L	ŚCIANA ZEWNĘTRZNA – UMYWALNIE	
	PŁYTY TYPU "SANDWICH" Z WYPEŁNIENIEM WEŁNĄ MINERALNĄ (EI 60)	14,0 cm
	RYGLE DREWNIANE WG PT KONSTRUKCJI	24,0 cm
	2x PŁYTY GIPSOWO–KARTONOWE NA RUSZCIE STALOWYM	7,5 cm
	PŁYTKI CERAMICZNE DO WYS. 2,0m	1,0 cm
2A	ŚCIANA WEWNĘTRZNA (REI 60)	
	TYNK CEMENTOWO–WAPIENNY	1,5 cm
	BLOCZKI GAZOBETONOWE	24,0 cm
	TYNK CEMENTOWO–WAPIENNY	1,5 cm
2B	ŚCIANA WEWNĘTRZNA (REI 60)	
	TYNK CEMENTOWO–WAPIENNY	1,5 cm
	BLOCZKI GAZOBETONOWE	24,0 cm
	PŁYTY GIPSOWO–KARTONOWE NA KLEJU	2,5 cm
2C	ŚCIANA WEWNĘTRZNA (REI 60)	
	TYNK CEMENTOWO–WAPIENNY	1,5 cm
	BLOCZKI GAZOBETONOWE	24,0 cm
	PŁYTY GIPSOWO–KARTONOWE NA KLEJU	2,5 cm
	PŁYTKI CERAMICZNE DO WYS. 2,0m	1,0 cm
2D	ŚCIANA WEWNĘTRZNA (REI 60)	
	PŁYTY GIPSOWO–KARTONOWE NA KLEJU	2,5 cm
	BLOCZKI GAZOBETONOWE	24,0 cm
	PŁYTY GIPSOWO–KARTONOWE NA KLEJU	2,5 cm
2E	ŚCIANA WEWNĘTRZNA (REI 60)	
	PŁYTY GIPSOWO–KARTONOWE NA KLEJU	2,5 cm
	BLOCZKI GAZOBETONOWE	24,0 cm
	PŁYTY GIPSOWO–KARTONOWE NA KLEJU	2,5 cm
	PŁYTKI CERAMICZNE DO WYS. 2,0m	1,0 cm
3A	ŚCIANA WEWNĘTRZNA (REI 60)	
	2x PŁYTA GIPSOWO–KARTONOWA OGNIOCHRONNA	2,5 cm
	SŁUPKI I RYGLE STALOWE	7,5 cm
	WEŁNA MINERALNA MIĘDZY KONSTRUKCJĄ	8,0 cm
	2x PŁYTA GIPSOWO–KARTONOWA OGNIOCHRONNA	2,5 cm
3B	ŚCIANA WEWNĘTRZNA	
	PŁYTA GIPSOWO–KARTONOWA	1,25 cm
	SŁUPKI I RYGLE STALOWE	7,5 cm
	WEŁNA MINERALNA MIĘDZY KONSTRUKCJĄ	8,0 cm
	PŁYTA GIPSOWO–KARTONOWA	1,25 cm
3C	ŚCIANA WEWNĘTRZNA	
	PŁYTKI CERAMICZNE DO WYS. 2,0m	1,0 cm
	2x PŁYTA GIPSOWO–KARTONOWA WODOODPORNA	2,5 cm
	SŁUPKI I RYGLE STALOWE	7,5 cm
	WEŁNA MINERALNA MIĘDZY KONSTRUKCJĄ	8,0 cm
	PŁYTA GIPSOWO–KARTONOWA	1,25 cm
3D	ŚCIANA WEWNĘTRZNA	
	PŁYTKI CERAMICZNE DO WYS. 2,0m	1,0 cm
	2x PŁYTA GIPSOWO–KARTONOWA WODOODPORNA	2,5 cm
	SŁUPKI I RYGLE STALOWE	7,5 cm
	WEŁNA MINERALNA MIĘDZY KONSTRUKCJĄ	8,0 cm
	2x PŁYTA GIPSOWO–KARTONOWA WODOODPORNA	2,5 cm
	PŁYTKI CERAMICZNE DO WYS. 2,0m	1,0 cm
3E	ŚCIANA WEWNĘTRZNA	
	PŁYTKI CERAMICZNE DO WYS. 2,0m	1,0 cm
	2x PŁYTA GIPSOWO–KARTONOWA WODOODPORNA	2,5 cm
	SŁUPKI I RYGLE STALOWE	5,0 cm
	PRZESTRZEŃ NA INSTALACJE	9,0 cm
	SŁUPKI I RYGLE STALOWE	5,0 cm
	2x PŁYTA GIPSOWO–KARTONOWA WODOODPORNA	2,5 cm
	PŁYTKI CERAMICZNE DO WYS. 2,0m	1,0 cm
3F	ŚCIANA WEWNĘTRZNA	
	PŁYTA GIPSOWO–KARTONOWA	1,25 cm
	SŁUPKI I RYGLE STALOWE	5,0 cm
	PRZESTRZEŃ NA INSTALACJE	11,5 cm
	SŁUPKI I RYGLE STALOWE	5,0 cm
	PŁYTA GIPSOWO–KARTONOWA	1,25 cm
3G	ŚCIANA WEWNĘTRZNA (REI 30)	
	PŁYTA GIPSOWO–KARTONOWA OGNIOCHRONNA	1,25 cm
	SŁUPKI I RYGLE STALOWE	7,5 cm
	WEŁNA MINERALNA MIĘDZY KONSTRUKCJĄ	8,0 cm
	PŁYTA GIPSOWO–KARTONOWA OGNIOCHRONNA	1,25 cm
3H	ŚCIANA WEWNĘTRZNA (REI 30)	
	PŁYTKI CERAMICZNE DO WYS. 2,0m	1,0 cm
	PŁYTA GIPSOWO–KARTONOWA WODOODPORNA	1,25 cm
	PŁYTA GIPSOWO–KARTONOWA OGNIOCHRONNA	1,25 cm
	SŁUPKI I RYGLE STALOWE	7,5 cm
	WEŁNA MINERALNA MIĘDZY KONSTRUKCJĄ	8,0 cm
	PŁYTA GIPSOWO–KARTONOWA OGNIOCHRONNA	1,25 cm
4	ŚCIANA WEWNĘTRZNA	
	PUSTAKI SZKLANE	10,0 cm
5	ŚCIANKA WEWNĘTRZNA	
	ŚCIANKA SYSTEMOWA Z PŁYT HDF LAMINOWANYCH WODOODPORNYCH	2,0 cm

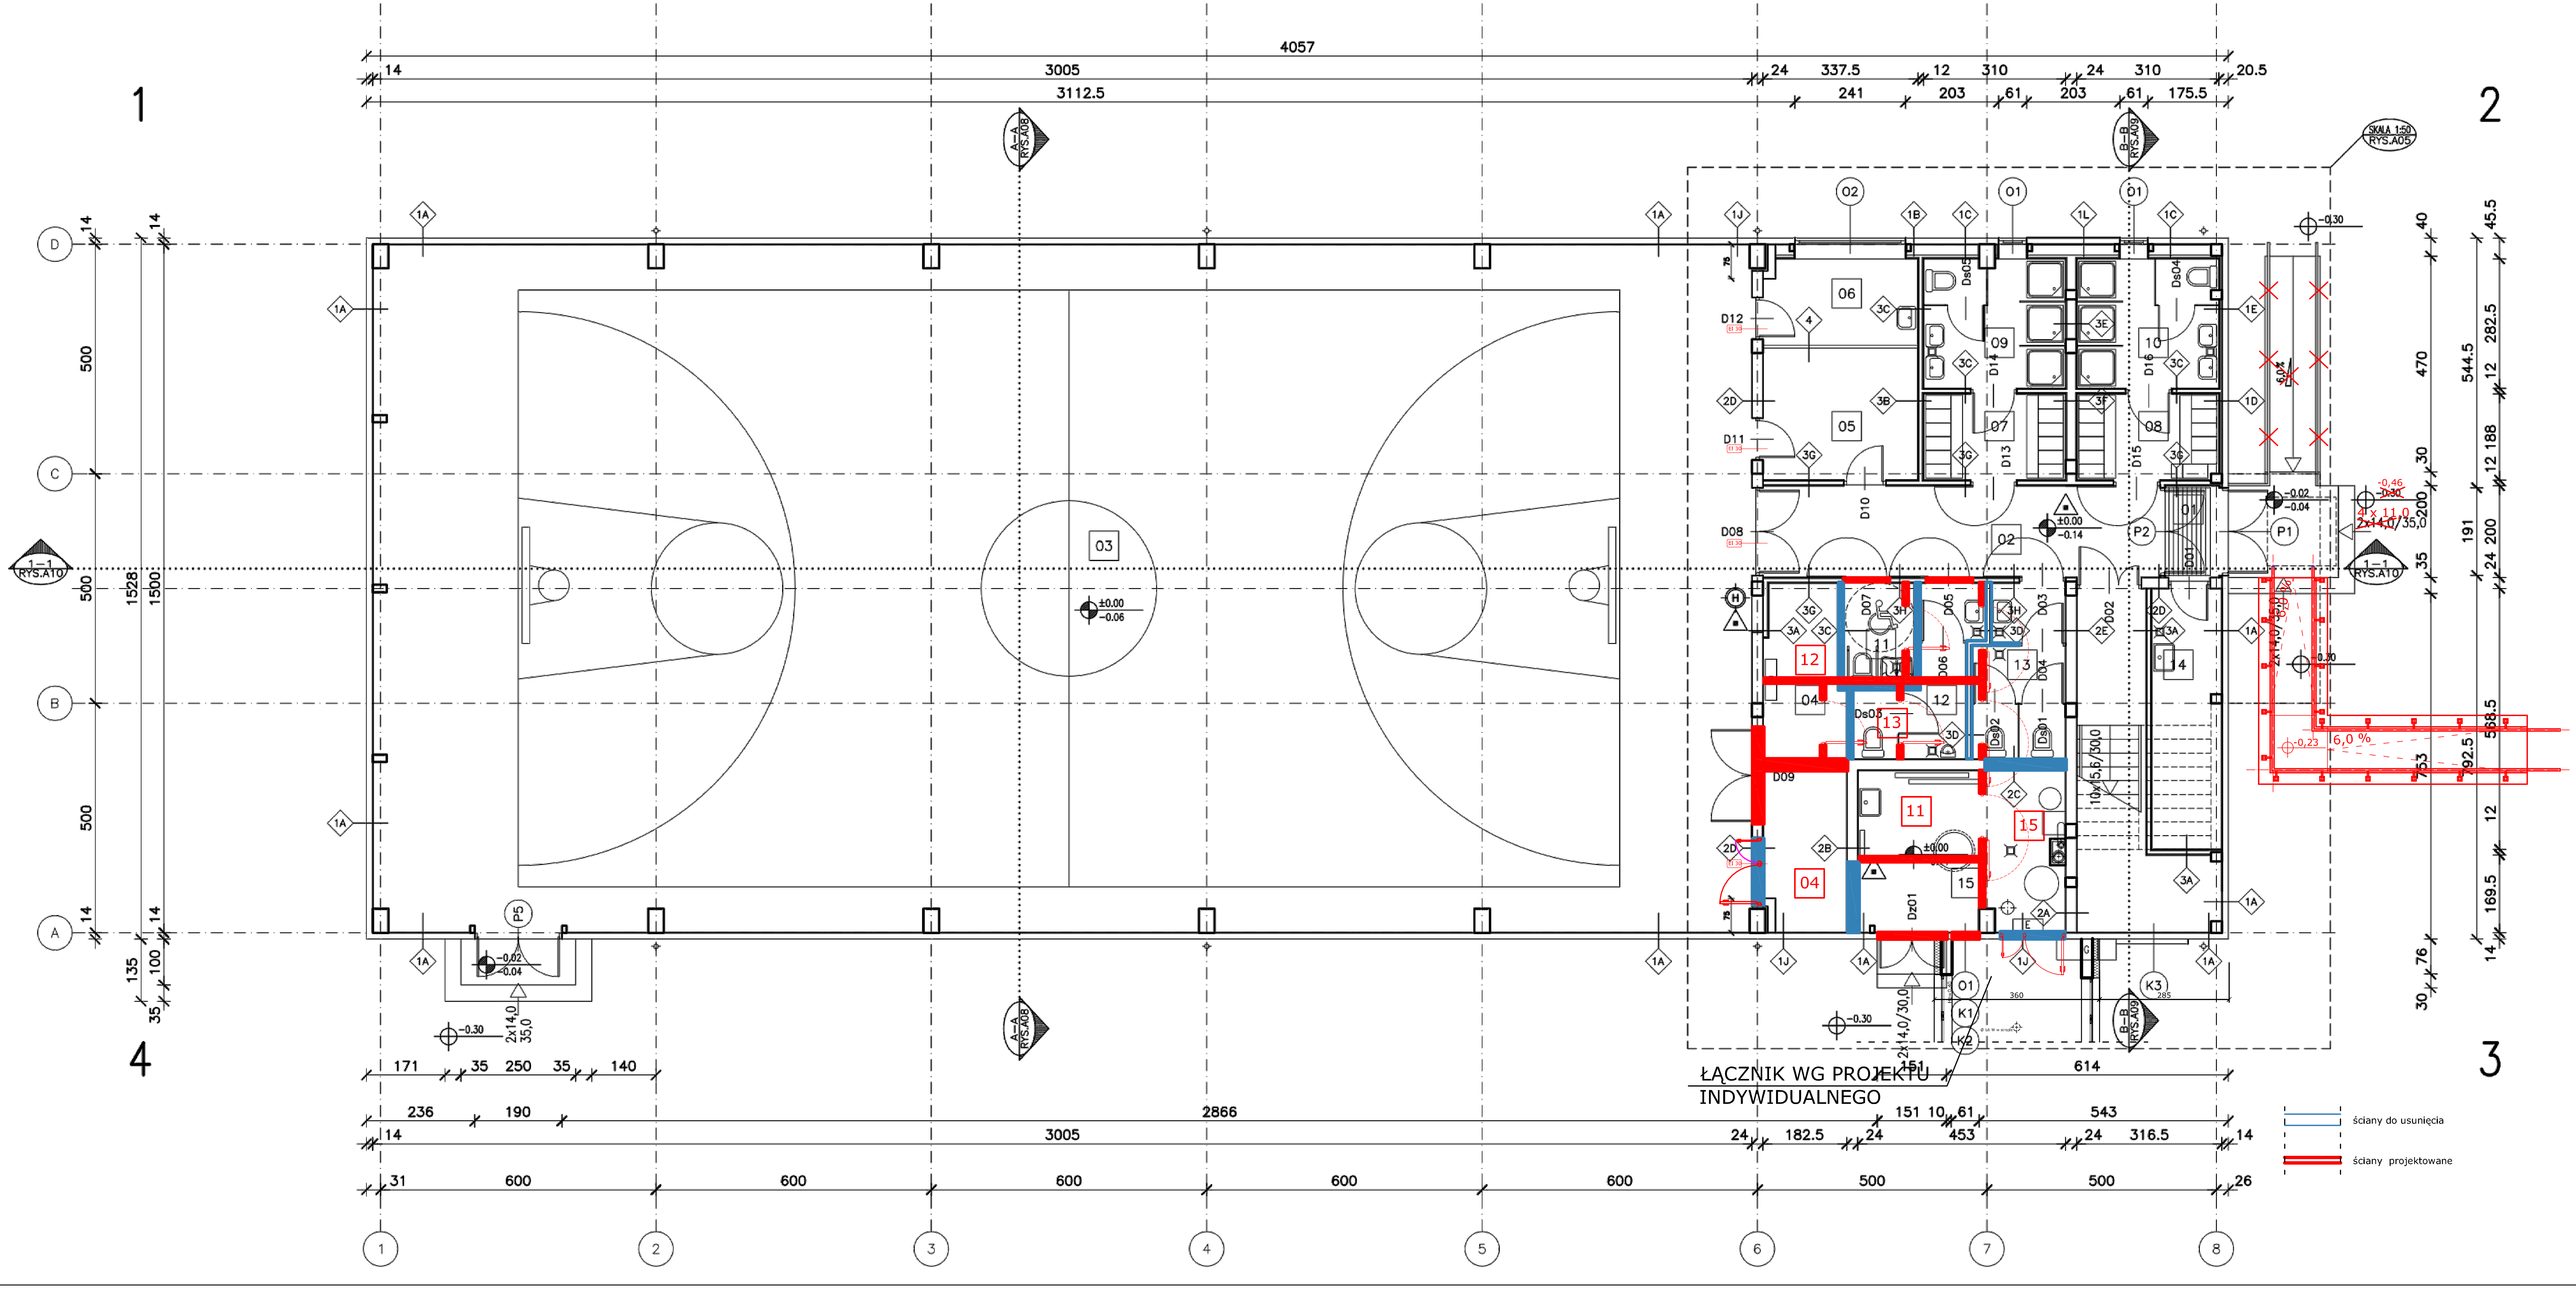

ZESTAWIENIE POMIESZCZEŃ

NR	POMIESZCZENIE	POW.
01	WIATROŁAP	2.34 m²
02	KORYTARZ	17.29 m²
03	SALA GIMNASTYCZNA	448.77 m²
04	MAGAZYN	10,90 ~~13.08~~ m²
05	POKÓJ NAUCZYCIELA	9.72 m²
06	POKOJ 1–EJ POMOCY	6.24 m²
07	SZATNIA	5.83 m²
08	SZATNIA	5.80 m²
09	UMYWALNIA	8.67 m²
10	UMYWALNIA	8.72 m²
11	WC NIEPEŁNOSPRAWNYCH	4,96 ~~3.44~~ m²
12	TOALETA MĘSKA	7,41 ~~6.61~~ m²
13	TOALETA DAMSKA	9,45 ~~7.26~~ m²
14	POM. GOSPODARCZE	8.68 m²
15	~~POM. TECHNICZNE~~ KORYTARZ	13,49 ~~15.84~~ m²
		~~568.29~~ m² 568,31

LEGENDA:

- ±0.00 / −0.06 — RZĘDNA POZIOMU WYKOŃCZONEGO, RZĘDNA POZIOMU KONSTRUKCYJNEGO
- SKALA 1:50 / RYS.A06 — SKALA DETALU, NUMER RYSUNKU
- B–B / RYS.A08 — OZNACZENIE PRZEKROJU, NUMER RYSUNKU
- 10 UMYWALNIA / 11.65m² PŁYTKI — NUMER POMIESZCZENIA, NAZWA POMIESZCZENIA, RODZAJ POSADZKI, POWIERZCHNIA
- O1 — SYMBOL OKNA, PRZESZKLENIA LUB KRATY
- 1 — SYMBOL RODZAJU PRZEGRODY PIONOWEJ
- A — SYMBOL RODZAJU PRZEGRODY POZIOMEJ
- 3.0 % — SYMBOL SPADKU POWIERZCHNI
- + 8.68 — RZĘDNA POZIOMU
- + 4.34 — RZĘDNA POZIOMU WYKOŃCZONEGO
- + 4.32 — RZĘDNA POZIOMU KONSTRUKCYJNEGO
- H — SYMBOL HYDRANTU WEWNĘTRZNEGO
- SYMBOL GAŚNICY
- SYMBOL POMIESZCZEŃ PRZYSTOSOWANYCH DLA OSÓB NIEPEŁNOSPRAWNYCH
- E — SYMBOL TABLICY ROZDZIELCZEJ ELEKTRYCZNEJ
- G — SYMBOL GAZOWEGO PUNKTU REDUKCYJNEGO
- CK — SYMBOL TABLICY ROZDZIELCZEJ ELEKTRYCZNEJ

mp project mirosław pacek

MP PROJECT Mirosław Pacek
ul. Balicka 134
30-149 KRAKÓW
tel.: + 48 12 6618235
fax.: + 48 12 6618236
email: biuro@mpproject.pl

Nazwa inwestycji:	HALA WIDOWISKOWO - SPORTOWA 15,0 x 40,0 m	
Inwestor:		
Adres inwestycji:		
Branża:	ARCHITEKTURA	
Faza:	PROJEKT BUDOWLANY	
Projektant adaptacji:		Data adaptacji:
Sprawdzający adaptacji:		
Autor projektu typowego:	mgr inż. arch. GRZEGORZ MIĄSKO UPR. 128/99 Uprawnienia budowlane do projektowania bez ograniczeń w specjalności architektonicznej	Data projektu typowego: SIERPIEŃ 2010
Weryfikator projektu typowego:	mgr inż. arch. AGNIESZKA MIĄSKO UPR. 129/99 Uprawnienia budowlane do projektowania bez ograniczeń w specjalności architektonicznej	
Opracowanie projektu typowego:	mgr inż. arch. GRZEGORZ MIĄSKO	
Nazwa rysunku:	RZUT PARTERU - POZ. ±0,00	Skala: 1:100
		Numer rysunku: A-01